

- 一、本公司桃園庫區各種管線，須符合各相關法規和本規範辦理。
- 二、配管之材質選擇，AC110V以上低壓線路使用符合㊤牌之鍍鋅鐵管，弱電線路使用符合㊤牌之PVC管。＜如有特別規定者除外＞
- 三、施工中之配管工程，除需符合各項安全規定外，其管線配置方式宜走各種類共同管道為優先，次以靠壁、靠樑為架設原則，禁止管線任意橫跨、繞道、亂走捷徑。管線轉角處需注意以直角為優先考量。若遇地形之障礙、無空間、任何共同管道、其他特殊情況，經本公司有關單位認定下，得另行設計架設方式。
- 四、施工中之配管工程，如有增設管線或各種改善配管工作，均應將原有被汰換之舊管或廢管予以拆除。因施工需要而增設配置之配電臨時管線或其他非工程而增設之配管，均應於完工前拆除，並繳交工程竣工圖，承辦單位得依其需要邀駐站相關維護廠商進行勘查驗收。如經查覺不合規定之配管架設，承包商應無條件改善，逾期不改善者依情節列入本公司禁止施作工程名冊內。

- 五、為便於各種管線之管理及區別，標示方式如下：
 - 1. 所有施工管線於最始端、最終端、轉彎處、出牆處、入牆處、10米內應依第六條規定標明用途、施工日期及管線種類別，以能辨識管線為原則。
 - 2. 所有管線應依不同用途，以不同顏色區分，採用符合工業級標示帶，應高耐磨性，防水，防化學溶劑及抗酸鹼，其顏色內容依第六條規範。
 - 3. 所有管線於插座面板、開關面板、設備管路終端處，則應以工業級標示帶，應依第六條規定，標明供電迴路及電壓。＜範例：EB2－10/110V＞

- 六、配管顏色及標示方式規範如下：
 - 1. 一般電源以深藍色標籤張貼於管上為標準。
 - 2. 緊急電源以紅色標籤張貼於管上為標準。
 - 3. 消防線路以橙色標籤張貼於管上為標準。
 - 4. 監控、資訊、電信線路以黃色標籤張貼於管上為標準。
 - 5. 監控線路最始端、最終端以標示牌標明監視器編號。
 - 6. 空調線路以淺藍色標籤張貼於管上為標準。

管線類別：照明電源	迴路：EB2－10/110V	→
自：行政大樓2樓10號電器間	施工日期：2010.03	

標示帶規格：長＜依需求而定，不得小於10CM＞* 寬<1.8CM 以上>

- 七、配線顏色規範：
 - 1. 配電導線採用A相— 紅色，B相— 黃色，C相— 藍色，中性線— 白色，接地線— — — 綠色。
 - 2. 導線因絕緣膠皮為黑色時，則於配線最始端及最終端使用絕緣套管標明，絕緣套管顏色依第一項辦理。

註：本公司「配管統一規範」若有未盡事宜，得隨時修訂之。

配管線統一規範

- 一、本公司桃園庫區各種水線，須符合各相關法規和本規範辦理。
- 二、施工中之配管工程，除需符合各項安全規定外，其管線配置方式宜走各種類共同管道為優先，次以靠壁、靠樑為架設原則，禁止管線任意橫跨、繞道、亂走捷徑。管線轉角處需注意以直角為優先考量。若遇地形之障礙、無空間、任何共同管道、其他特殊情況，經本公司有關單位認定下，得另行設計架設方式。
- 三、施工中之配管工程，如有增設管路或各種改善配管工作，均應將原有被汰換之舊管或廢管予以拆除。驗收前承包商應繳交工程竣工圖，承辦單位得依其需要邀駐站相關維護廠商進行勘查驗收。如經查覺不合規定之配管架設，承包商應無條件改善，逾期不改善者依合約規定辦理。

- 四、為便於各種管路之管理及區別，標示方式如下：
 - 1. 所有施工管線於最始端、最終端、轉彎處、出牆處、入牆處、10米內應依第五條規定標明用途、施工日期及管線種類別，以能辨識管線為原則。
 - 2. 所有管線應依不同用途，以不同顏色區分，採用符合工業級標示帶，應高耐磨性，防水，防化學溶劑及抗酸鹼，其顏色內容依第五條規範。


- 五、配管顏色及標示方式規範如下：
 - 1. 以深藍色標籤張貼於管上為標準。

冷 卻 水 管	→
---------	---

標示帶規格：長25CM* 寬6.0CM 以上＜管徑小於標示帶寬度，則依實際管徑1/2 以上寬度標示＞


註：本公司「水管標示統一規範」若有未盡事宜，得隨時修訂之。

TACT LOGISTICS 華儲股份有限公司	
工程名稱 快遞空側70號廁所整修工程	張次 01 06
圖名 配管線統一規範	圖號 A-01

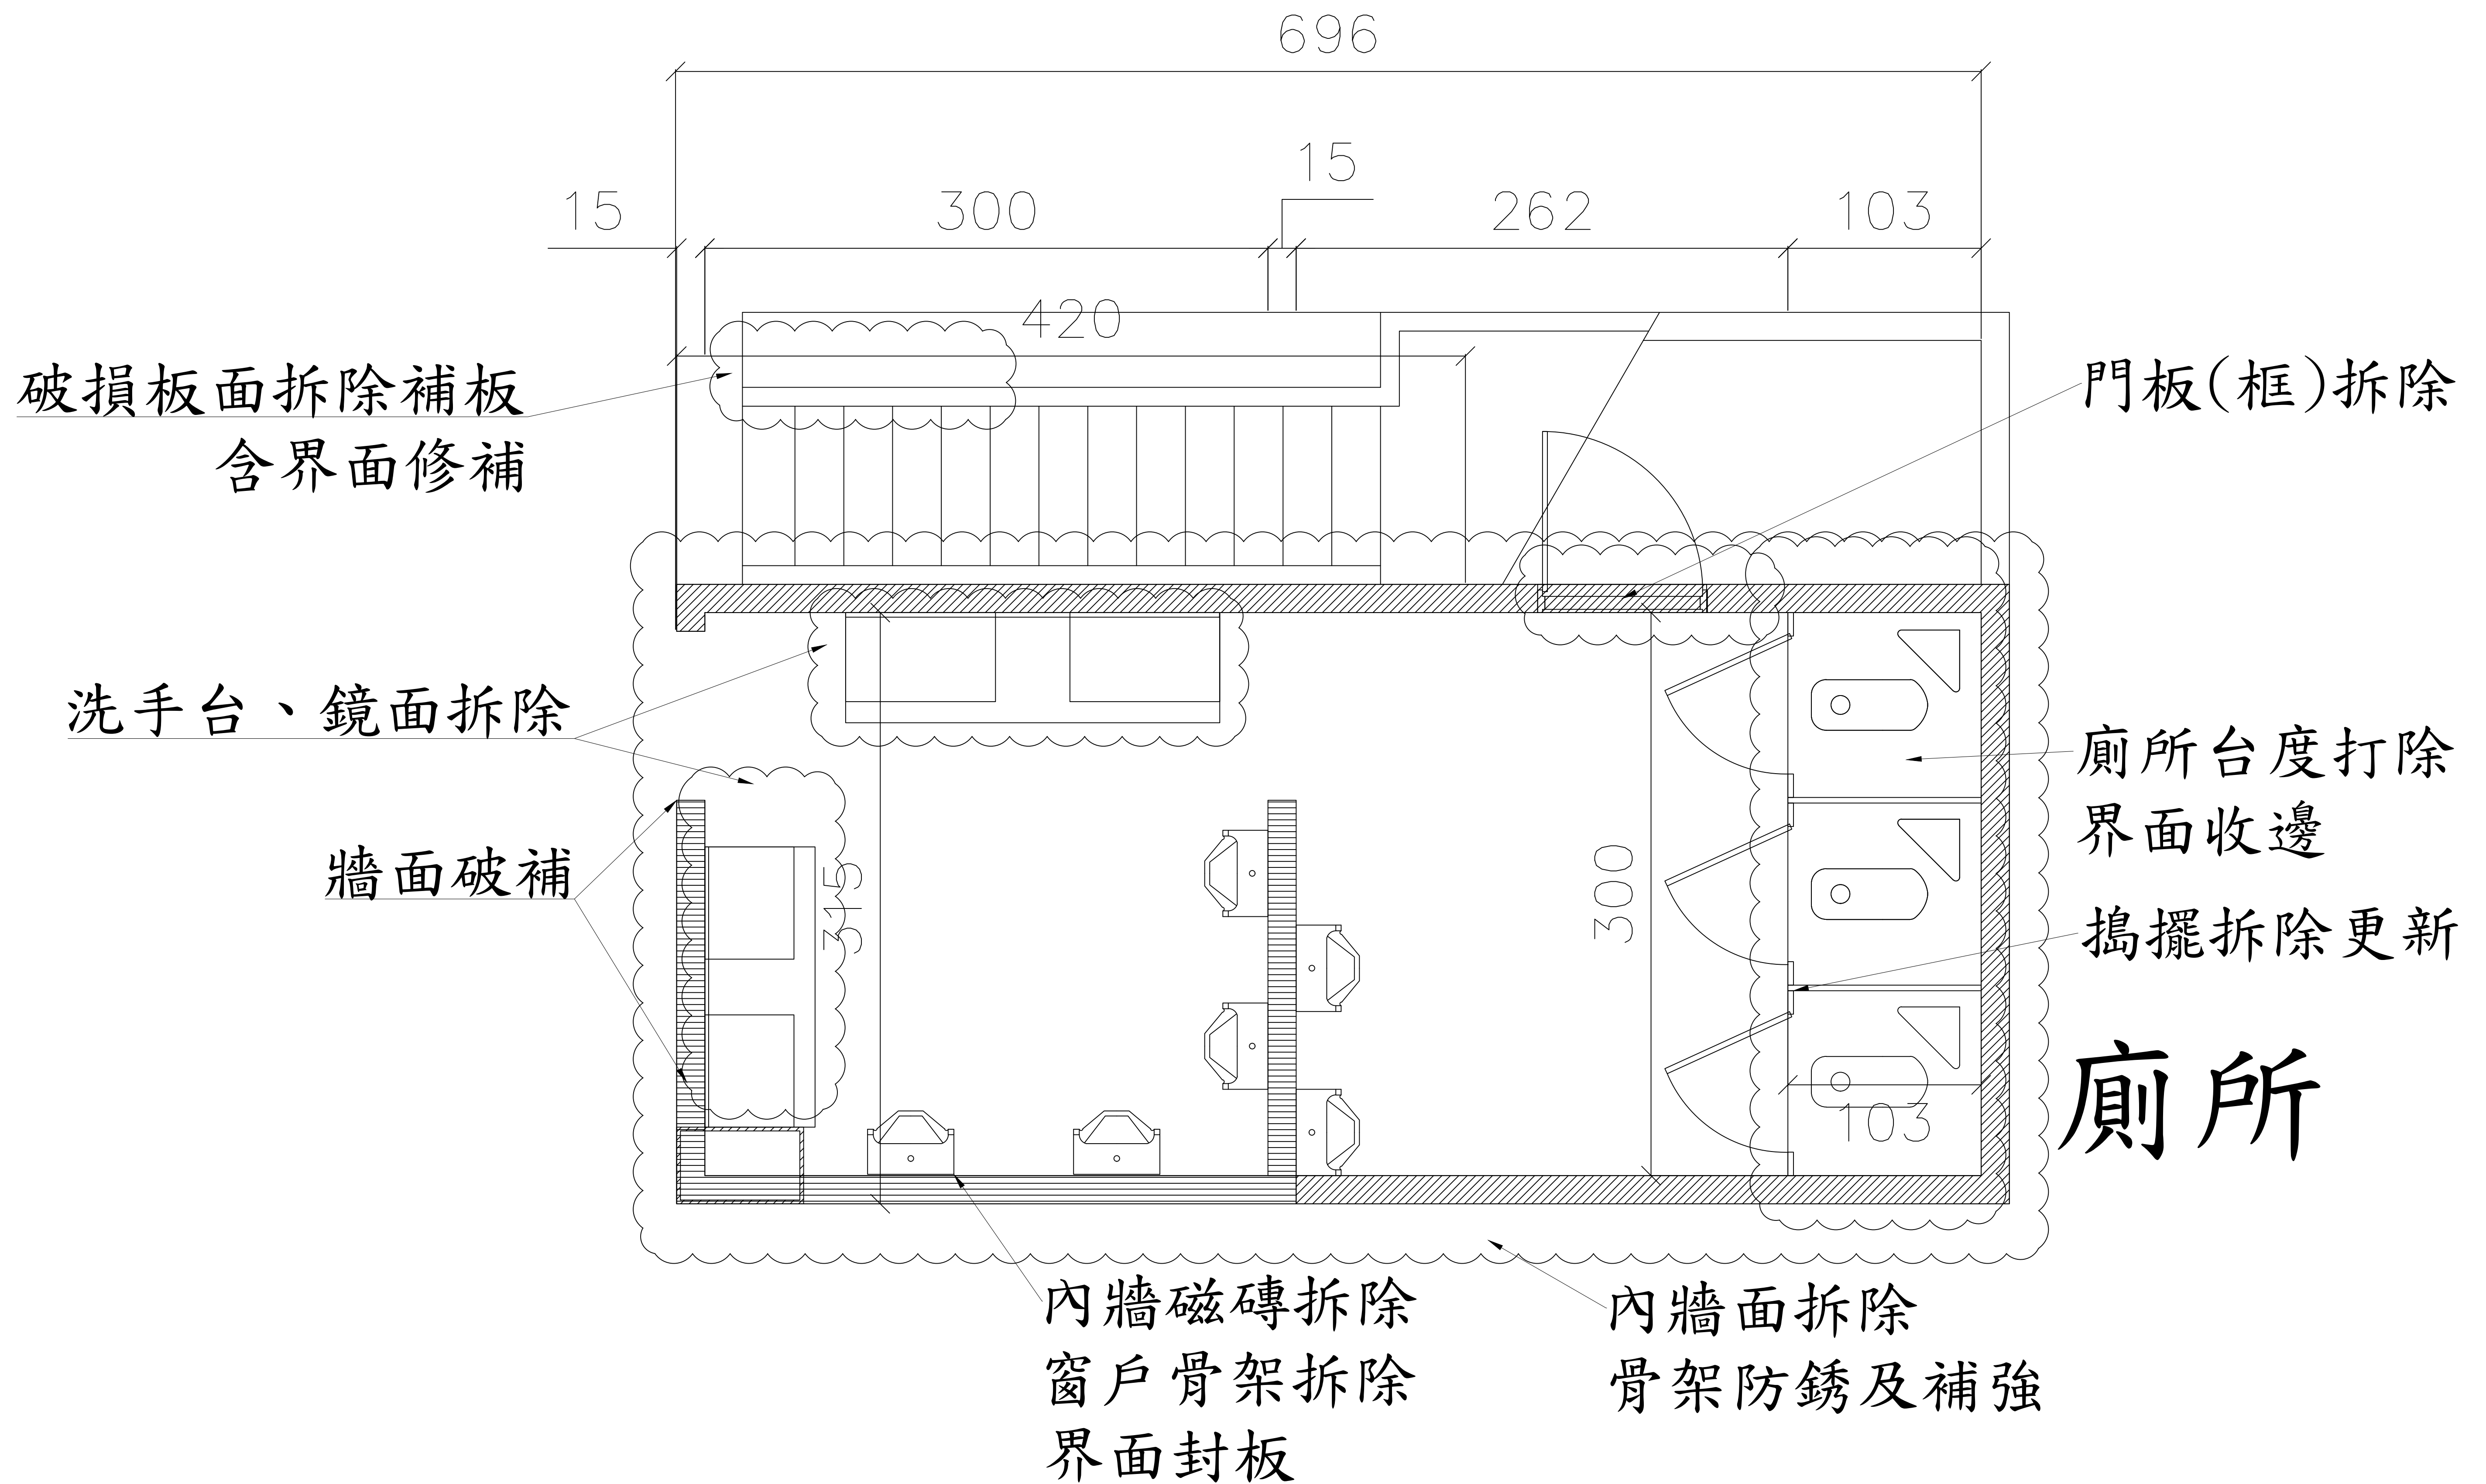


快遞空側70號廁所施工前示意圖

TACT LOGISTICS		華儲股份有限公司	
工程名稱 快遞空側70號廁所整修工程		張次	02 06
圖名 空側70號廁所施工前示意圖		圖號	A-02

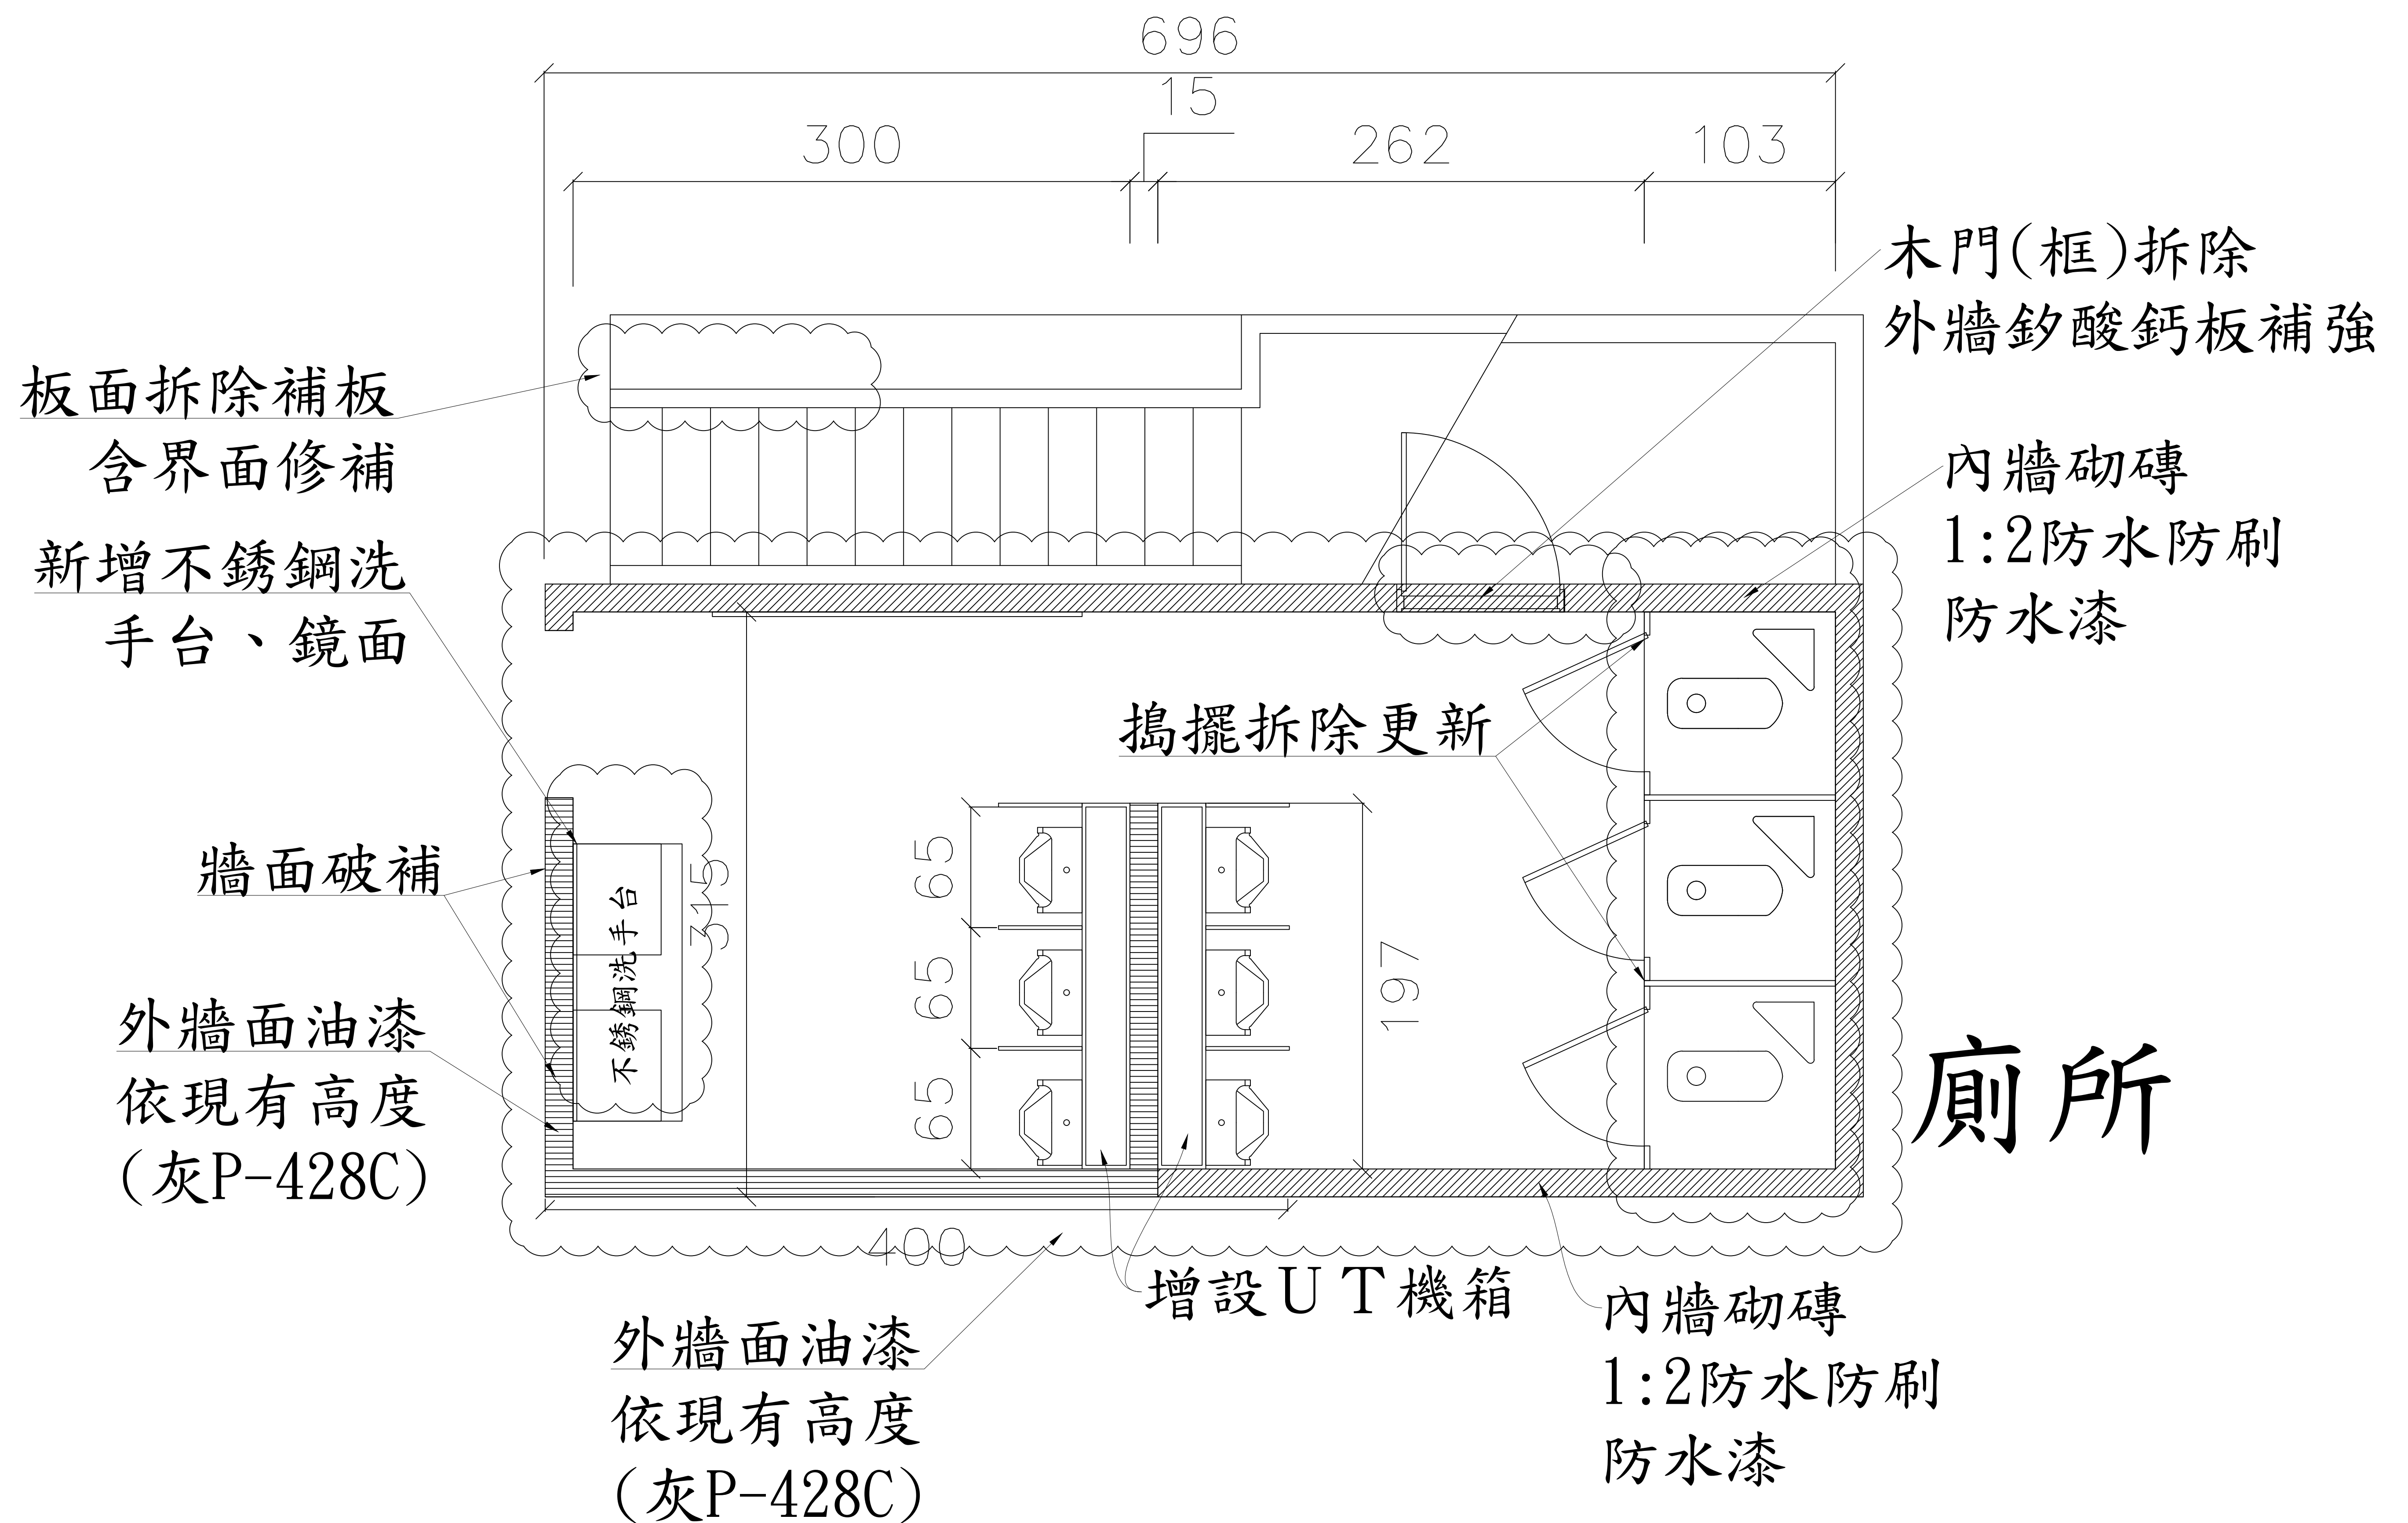

快遞空側70倉門廁所施工後平面圖

TACT LOGISTICS 華儲股份有限公司	
工程名稱 快遞空側70號廁所整修工程	張次 03 06
圖名 空側70倉門施工後示意圖	圖號 A-03

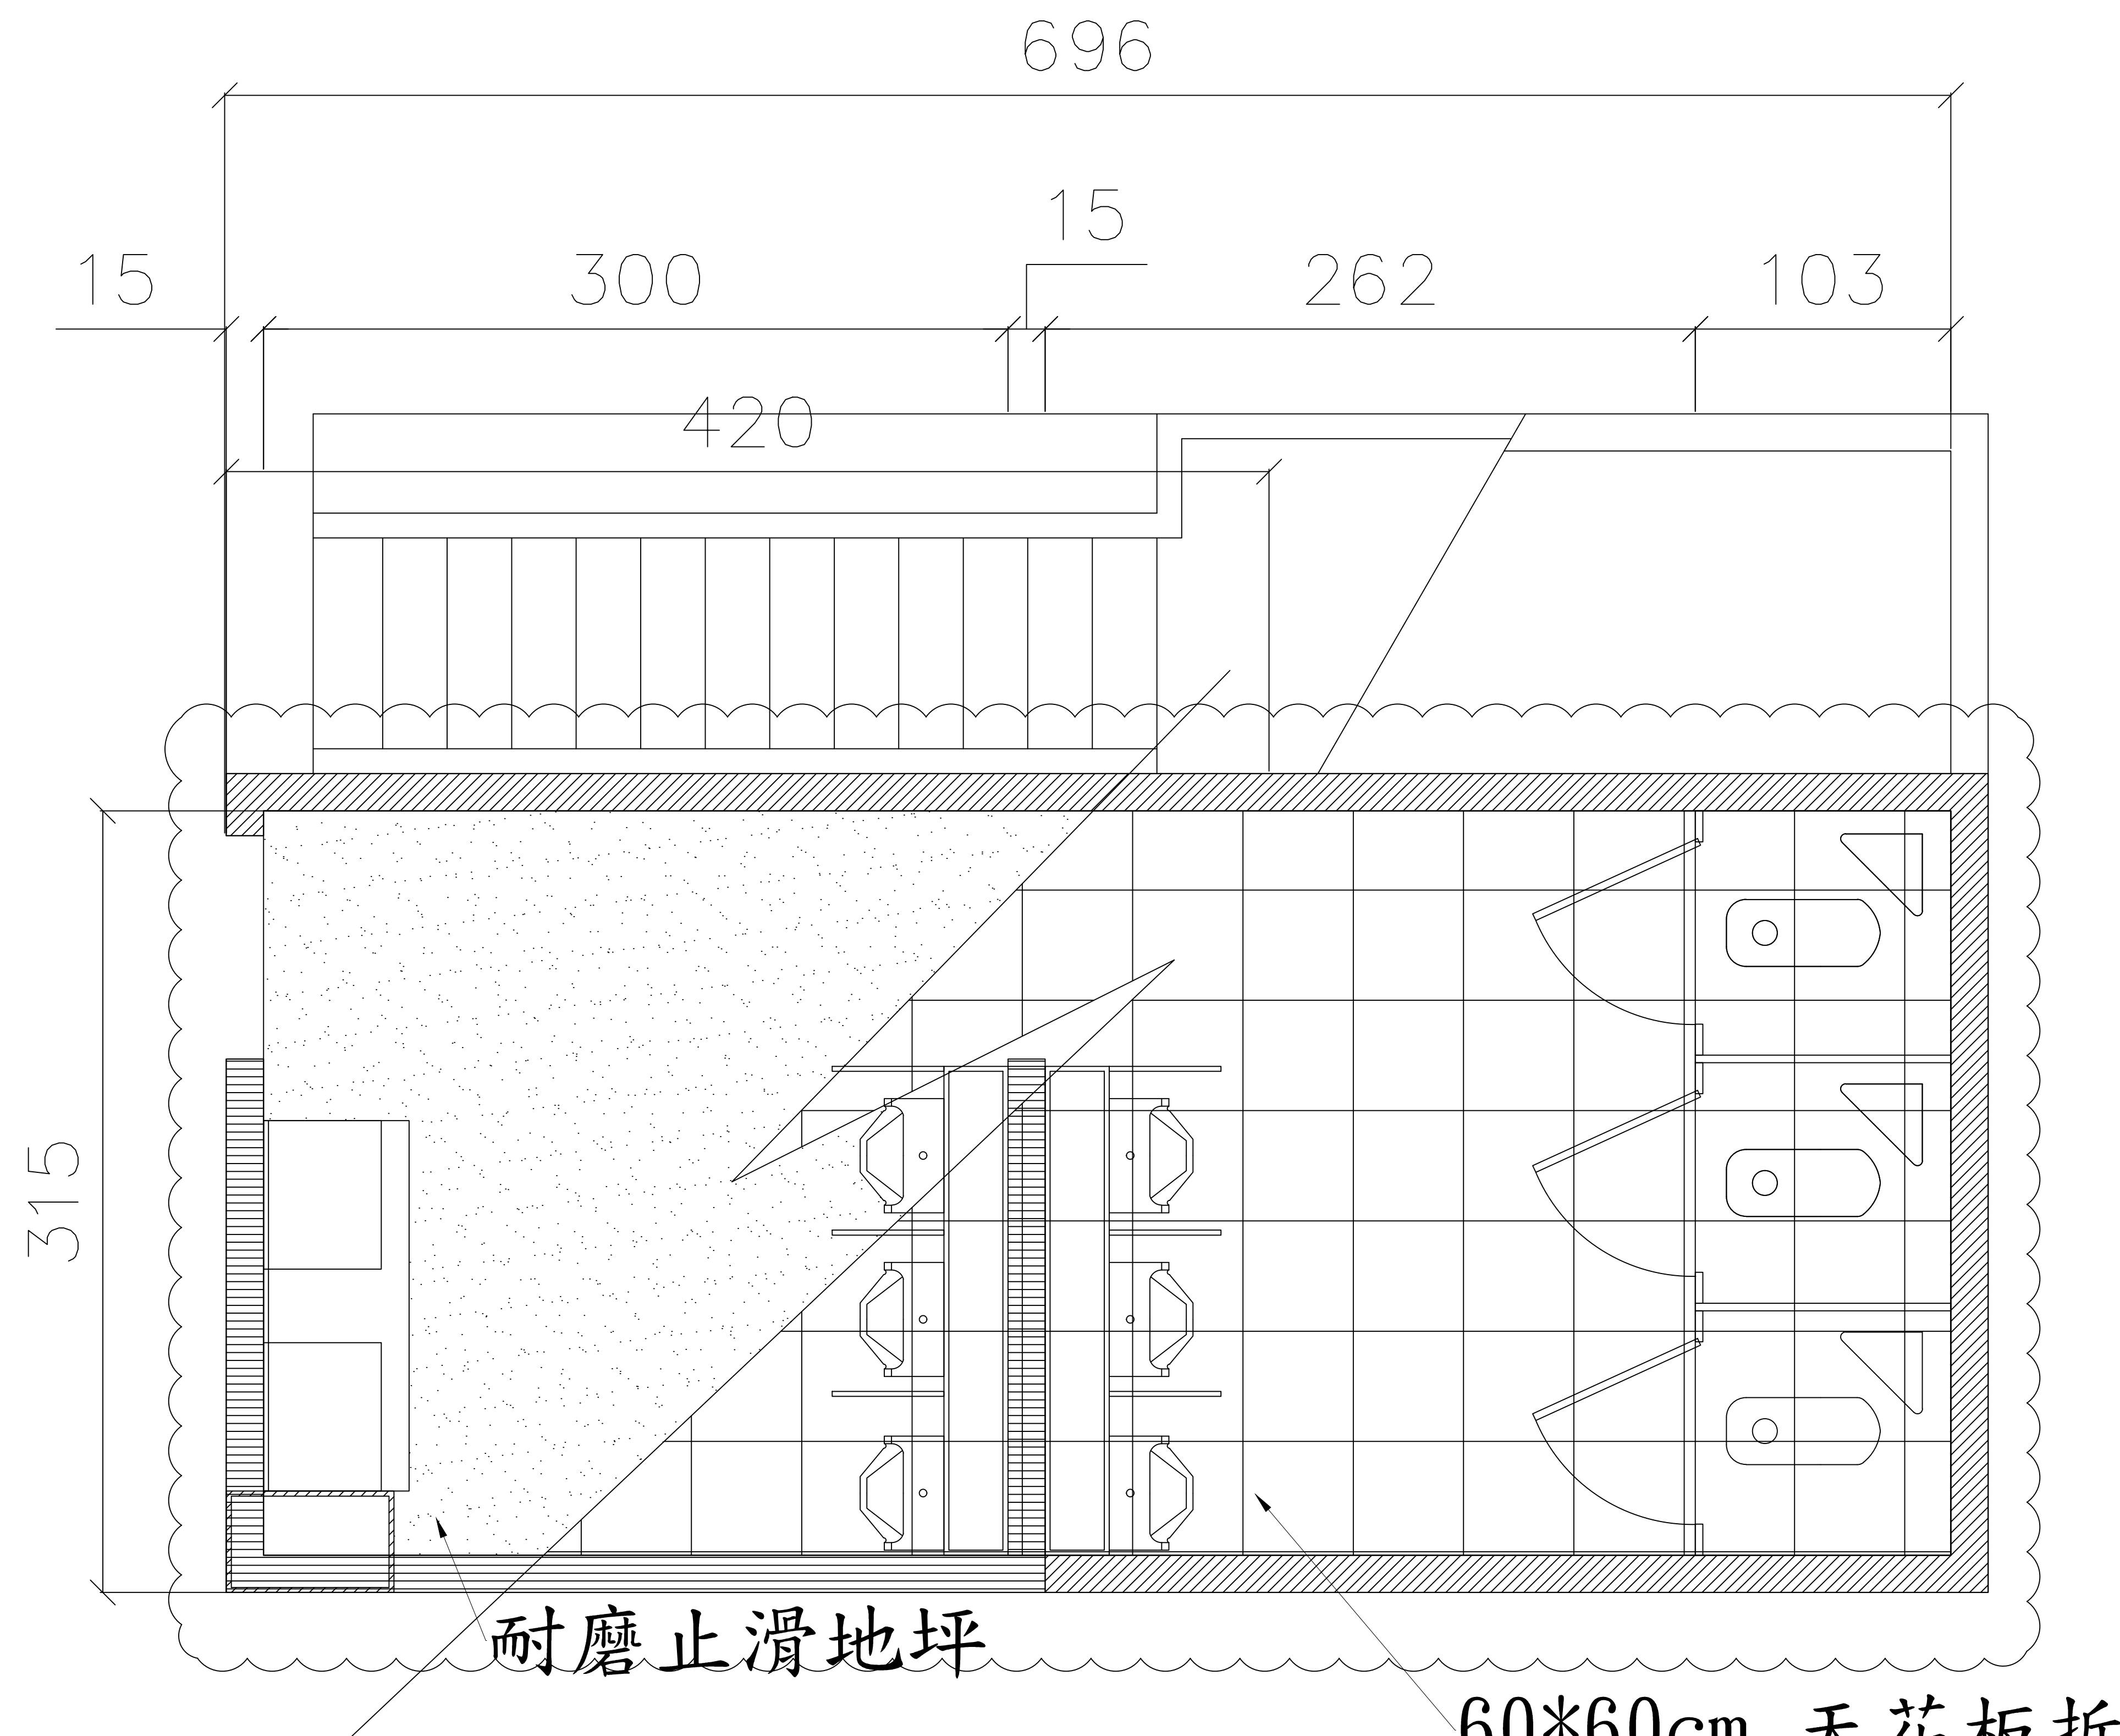

70倉門廁所天花、地坪示意圖


TACT LOGISTICS		華儲股份有限公司	
工程名稱		張次	
快遞空側70號廁所整修工程		04 06	
圖名		圖號	
廁所天花、地坪施工示意圖		A-04	

圖例

符號	名稱及說明	裝設位置
	吊於頂板或牆內電力管線, EMT 管內穿 PVC 電線未註明者均為 3-2.0 (E19)	PVC 線: 太平洋, 華新麗華或同等品 EMT 管: 符合 CNS
	LED 嵌入式平板燈 60*60CM 100-277V T-BAR 日光燈具<暖白光>	由業主提供
	LED 15W 崙燈/15ø 全電壓<白光>	東亞, 舞光, 飛利浦或同等品
	螢光一連, 二連, 三連暗開關 全配件 FL+120CM	台灣松下或同等品
	一般用接地型二連暗插座組, 安裝高度於天花板下方 5-10CM	台灣松下或同等品
	1/2" PVC 管	CNS

說明:

1. 本工程依圖所示, 快遞空側70倉門廁所燈具全數汰換(平板燈由業主提供)。
2. 快遞空側70倉門廁所插座及燈具線路應重新配置。
3. 承包商請依圖面位置安裝燈具, 如有需移動燈具應須配合(2.0mmPVC電線, EMT管配置), 價格已包含工程總價中不得辦理追加。
4. 燈具汰換時, 地線應妥善接續。
5. 本工程依圖所示, 將噴霧機自來水進水管位置遷移。
6. 配管工程, 除需符合各項安全規定外, 管路盡量靠近頂板, 次以靠壁, 靠樑為架設原則, 禁止管線任意橫跨, 繞道, 亂走捷徑。
7. 低壓線路一律以EMT管配置, 應依本公司配管標示統一規範施工。
8. 管路吊架間距應小於1.5M。
9. 有價廢棄物應依規定放置於廢料庫, 無價廢棄物由承包商自行處理。
10. 承包商拆, 裝天花板時, 應預留消防偵測器, 排風孔, 維修口, 燈具等位置, 配合恢復。




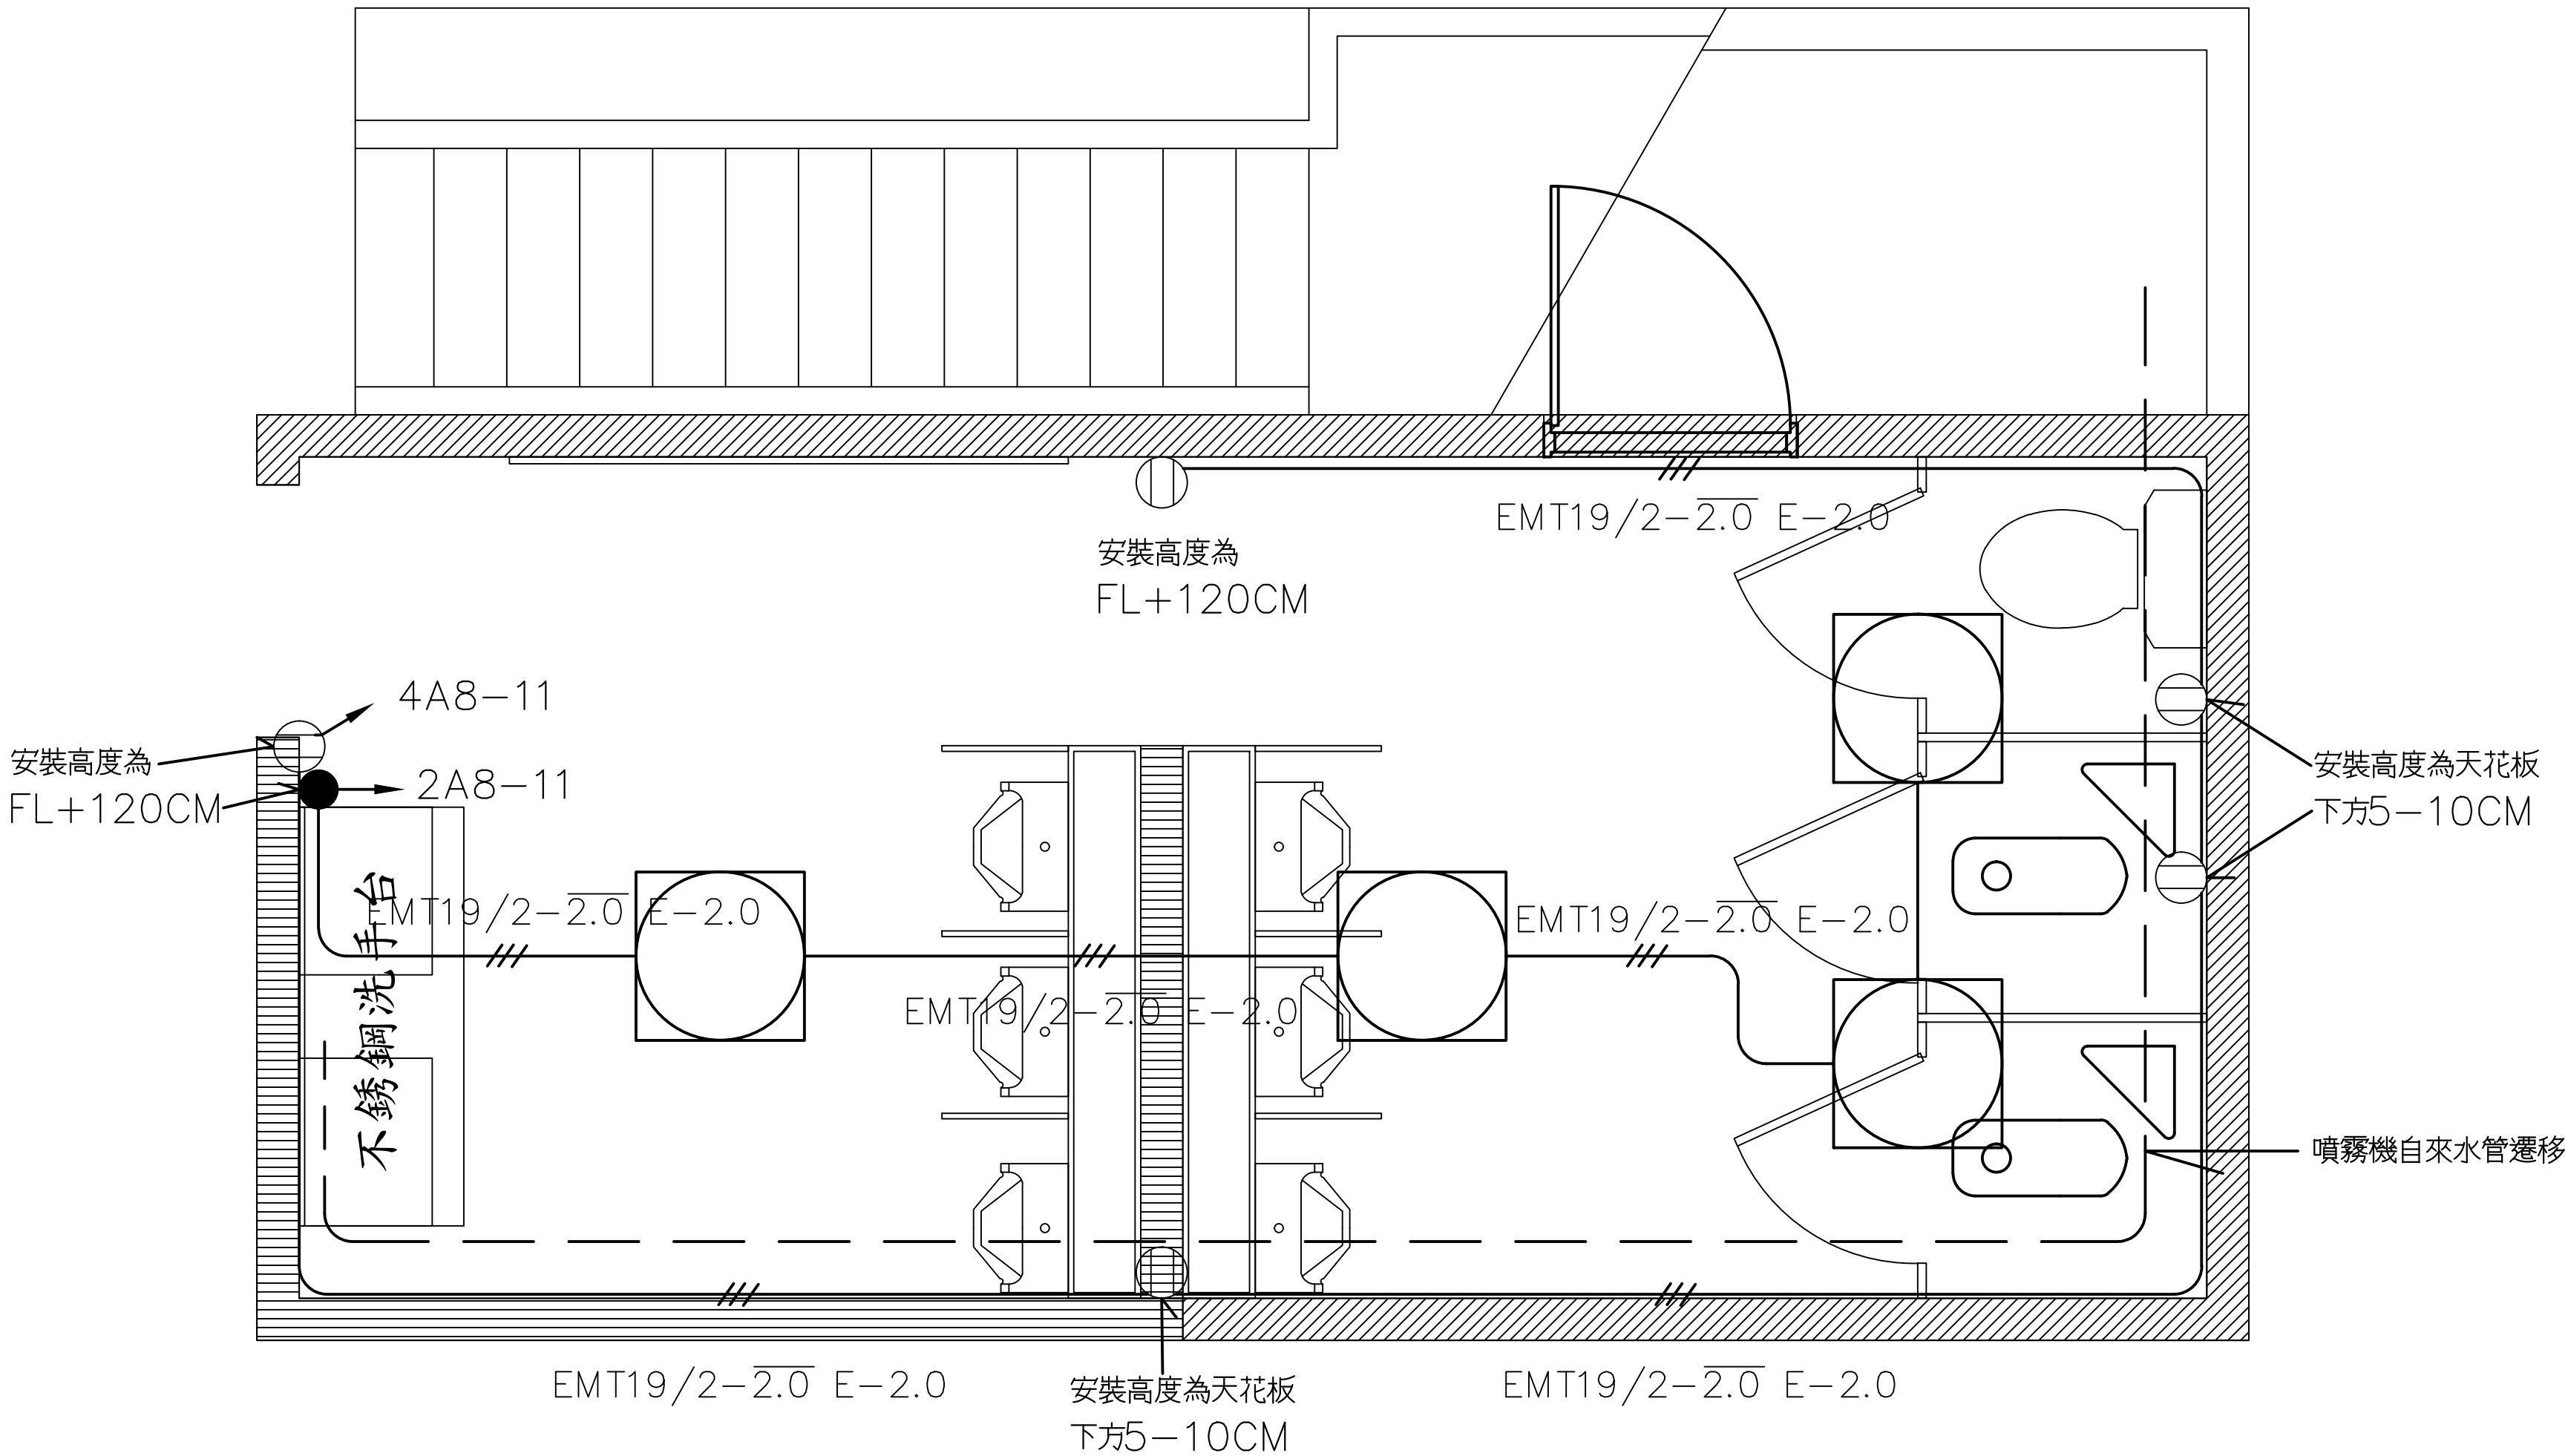


快遞空側70倉門廁所平面圖

快遞空側70倉門廁所照明及插座設備配置圖


TACT LOGISTICS 華儲股份有限公司	
工程名稱 快遞空側70號廁所整修工程	張次 05 06
圖名 快遞空側70倉門廁所照明及插座設備配置圖	圖號 A-05

圖例

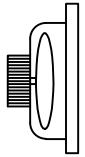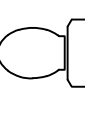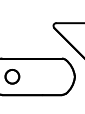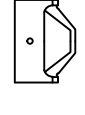符號	名稱及說明	裝設位置
	鋁葉式窗型排風扇 12吋	順光或同等品
	坐式馬桶組 (和成CS130E, CS140E或同等品)	尺寸須配合現場孔洞
	蹲式馬桶組 (和成C109N-CF96S或同等品)	尺寸須配合現場孔洞
	掛壁式小便斗組 (和成U999-AF8753(A)或同等品)	尺寸須配合現場孔洞

說明：

- 本工程依圖所示，將快遞空側70倉門廁所既設蹲式馬桶及掛壁式小便斗全數汰換，並將一處蹲式馬桶改為坐式馬桶（尺寸須配合現場排水孔洞）。
- 新增設一台12吋鋁葉式窗型排風扇，並將蹲式馬桶區排風扇一台進行汰換。
- 承包商完工後應協助馬桶及小便斗管路疏通。
- 配管工程，除需符合各項安全規定外，管路盡量靠近頂板，次以靠壁、靠樑為架設原則，禁止管線任意橫跨、繞道、亂走捷徑。
- 低壓線路一律以EMT管配置，應依本公司配管標示統一規範施工。
- 管路吊架間距應小於1.5M。
- 有價廢棄物應依規定放置於廢料庫，無價廢棄物由承包商自行處理。
- 承包商拆、裝天花板時，應預留消防偵測器、排風孔、維修口、燈具等位置，配合恢復。

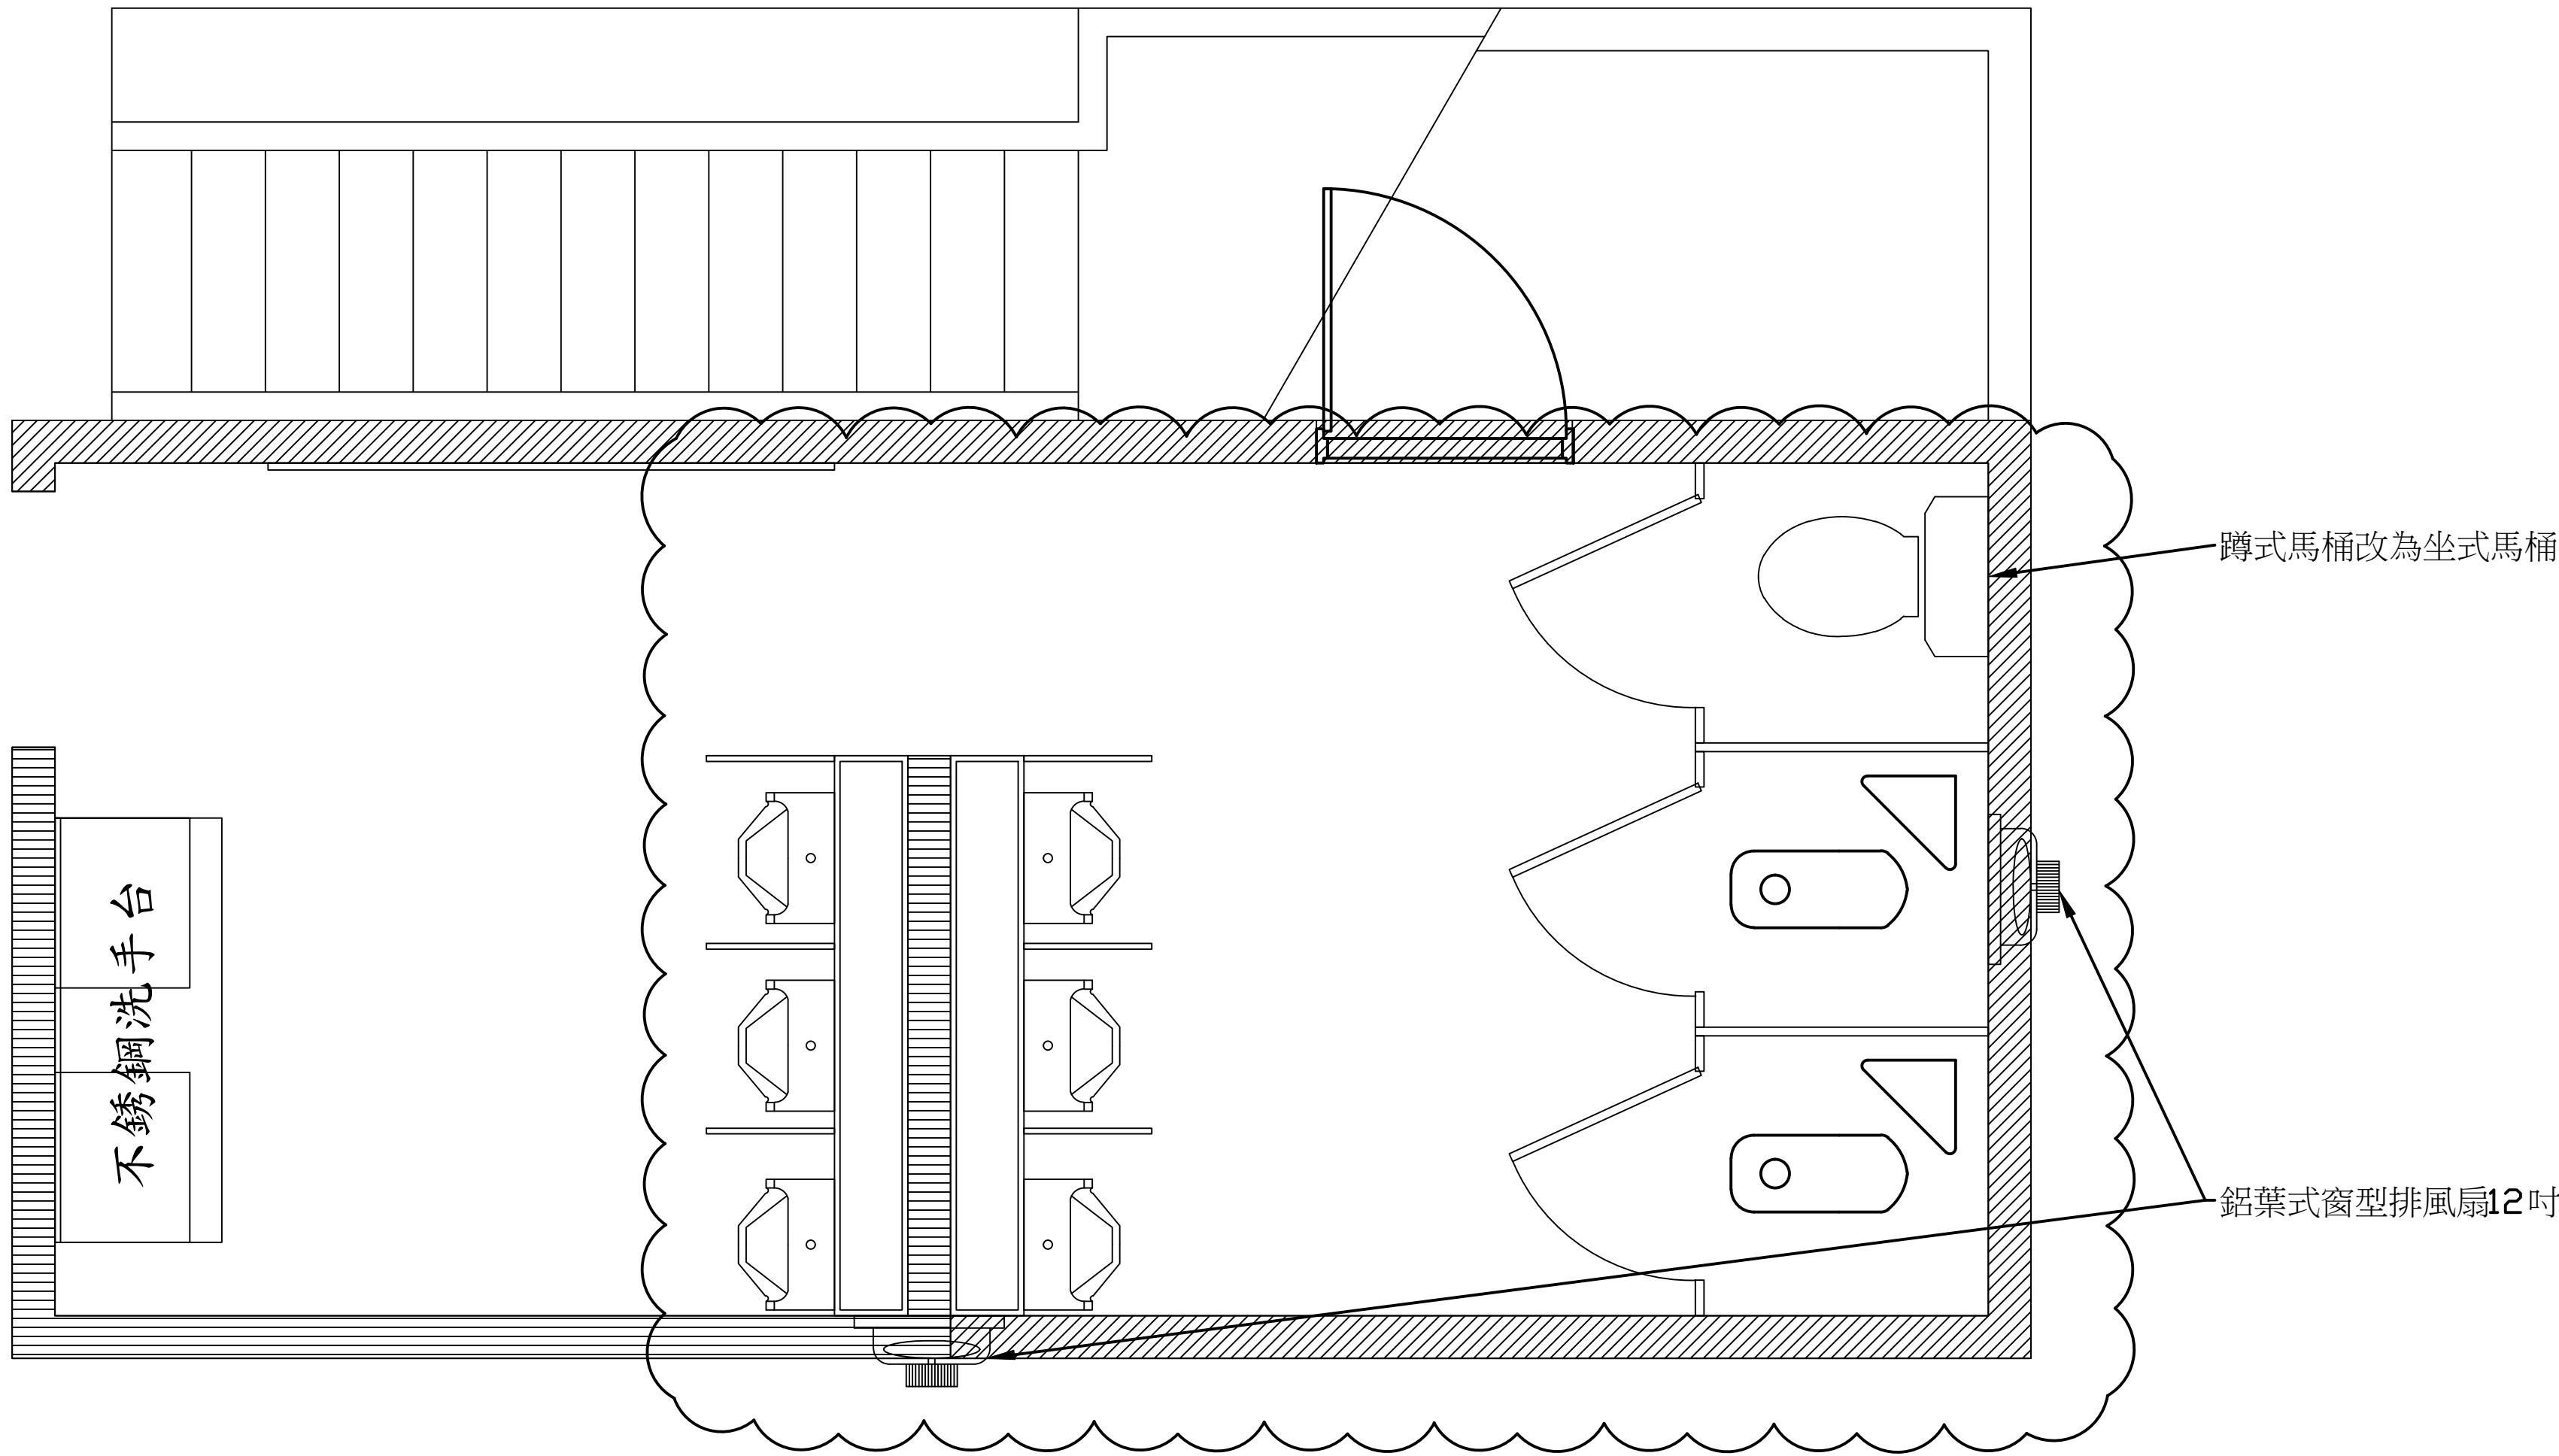

快遞空側70倉門廁所平面圖

快遞空側70倉門廁所馬桶及排風設備配置圖

TACT LOGISTICS 華儲股份有限公司	
工程名稱 快遞空側70號廁所整修工程	張次 06 06
圖名 快遞空側70倉門廁所馬桶及排風設備配置圖	圖號 A-06